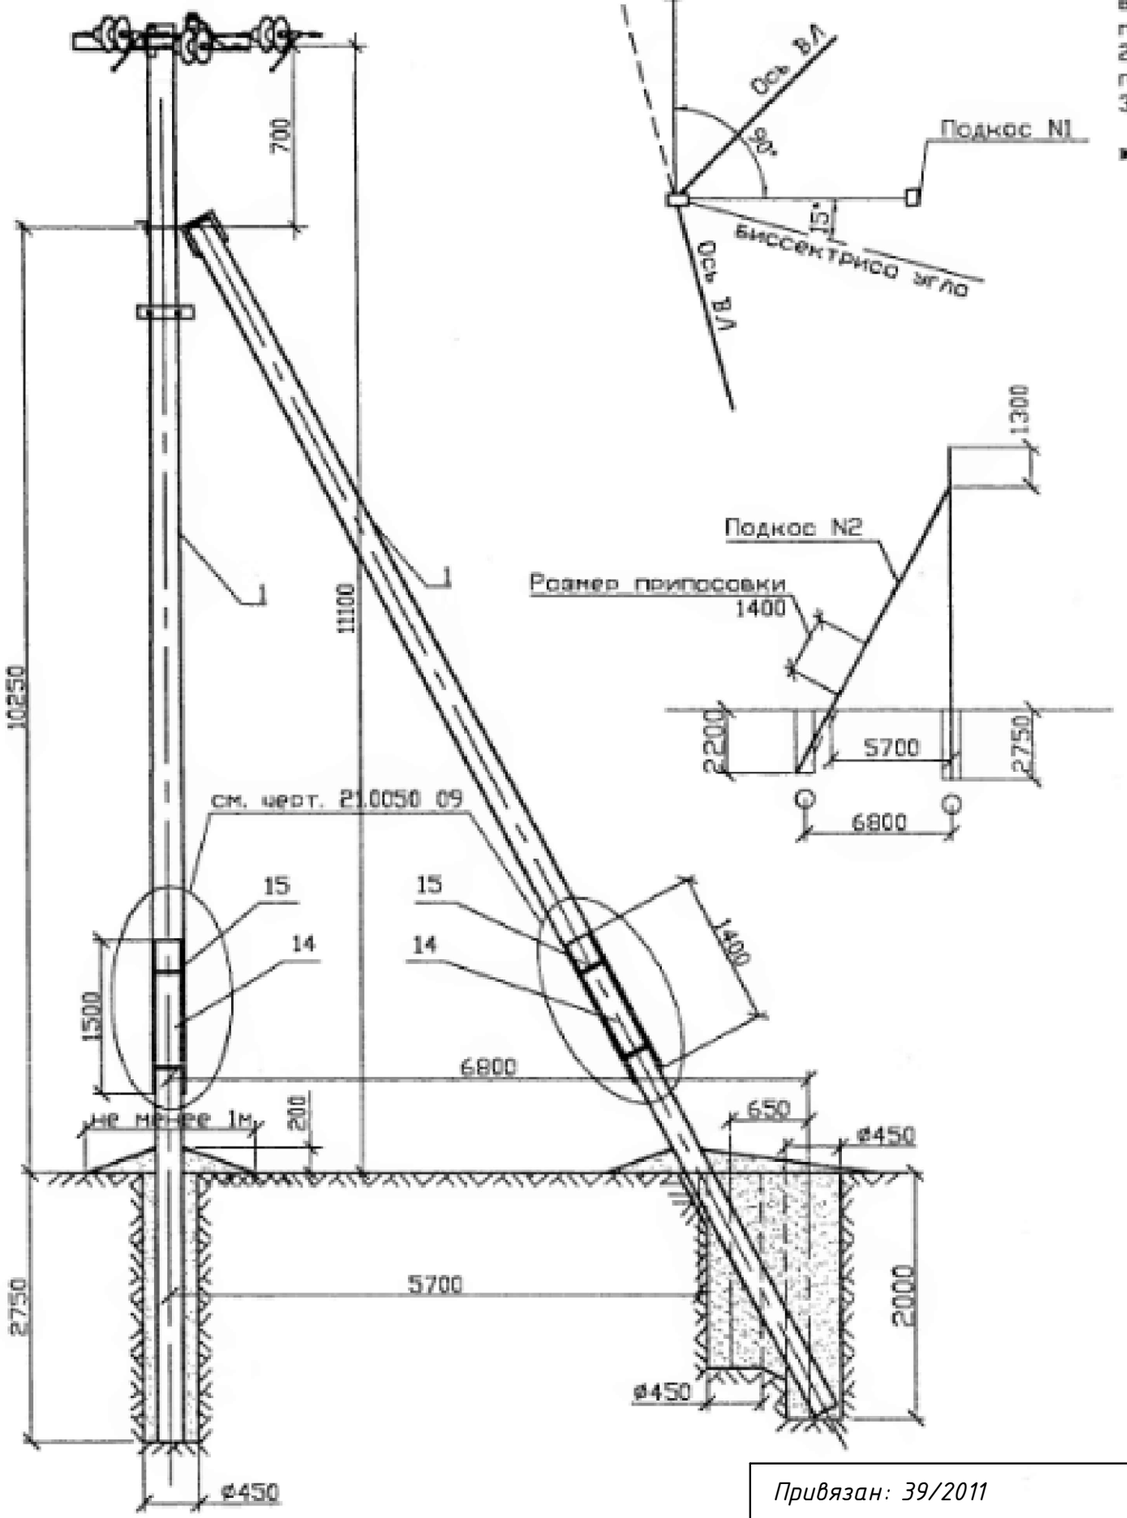

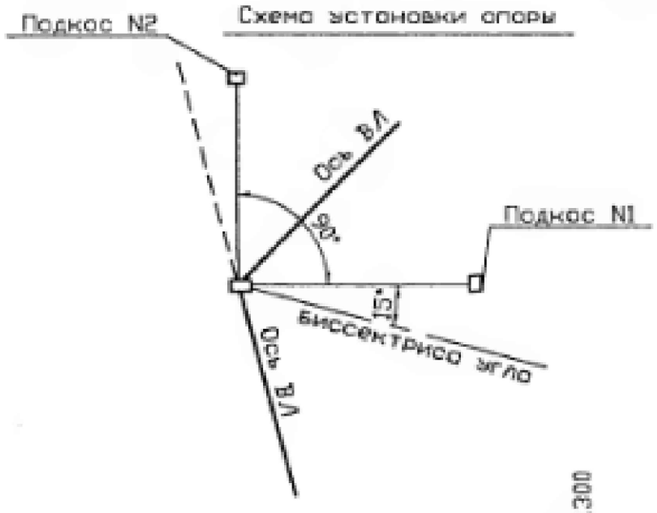

1. Момент затяжки болта не менее 15 кгс.м. Закрепление гаек от самоотвертывания производить закернением резьбы на глубину не менее 3 мм. При этом следует выполнять мероприятия по защите электрических соединений от коррозии и ослабления по указаниям главы 1.7 ПУЭ, издание 6.
2. Закрепление опор в грунте производить в соответствии с указаниями раздела 5 пояснительной записки. Схемы закрепления см. черт. 21.0050 10.
3. Марка стойки принимается аналогично устанавливаемой на промежуточных опорах.

✱) По требованию заказчика на траверсе ТМ73ц приварить штырь (см. лист 21.0050 18.01).

Поз.	Обозначение	Наименование	Кол.	Масса кг	Приме-чание
1	ТУ5863-002-00113557-94	Стойка СВ110-~~Z3~~	3		
2	21.0050 10.01	Крепление подкоса ~~УБ2У3~~	1	7.0	
3	21.0050 18.01	Траверса ТМ73 (ТМ73ц)	1	21.65	
4	21.0050 10.03	Траверса ТМ80	1	2,34	
5	ГОСТ 7798-70✱	Болт М16х220.46	2	0.76	
6	ГОСТ 5915-70✱	Гайка 2М16.5	2	0.06	
7		Изолятор	1		п.2.3 ПЭ
8	ТУ 34-09-11232-87	Колпачок	1		п.2.4 ПЭ
9		Натяжная изолир.подвеска	6		
10	ТУ 34-13-10273-88	Зажим ПА	3		п.2.6 ПЭ
11	ТУ 34-13-10273-88	Зажим ПС-2-1	3		п.2.6 ПЭ
12	Каталог ENSTO	Дугозащитное устройство			
		SE 20.1	3	1.4	
13		Вязальная проволока			2.2 п.м.
14	ТУ5863-006-00113557-94	Приставки ПТ45	6		
15	21.0050 01.01	Стяжка СТ51	12	63.9	

Привязан: 39/2011

Привязал	Ефремов		
Утв.			
Инв. №			

Изм.	Колич.	Лист	N док.	Подпись	Дата
Утвердил		Гоголев			
Н.контр.		Смирнова			
Проверил		Гоголев			
Разраб.		Холово			

21.0050 20

Предложения по применению переходных железобетонных опор ВЛ 10 кВ с защищенными проводами.

Стадия	Лист	Листов
	1	2

Переходная угловая анкерная опора ПУАтБ10-16 на угол поворота ВЛ 0 - 60

АООТ "РОСЭП" Москва 2002

Формат А3

СОГЛАСОВАНО

Взам. инв.N

Подпись и дата

Инв.N подл.